
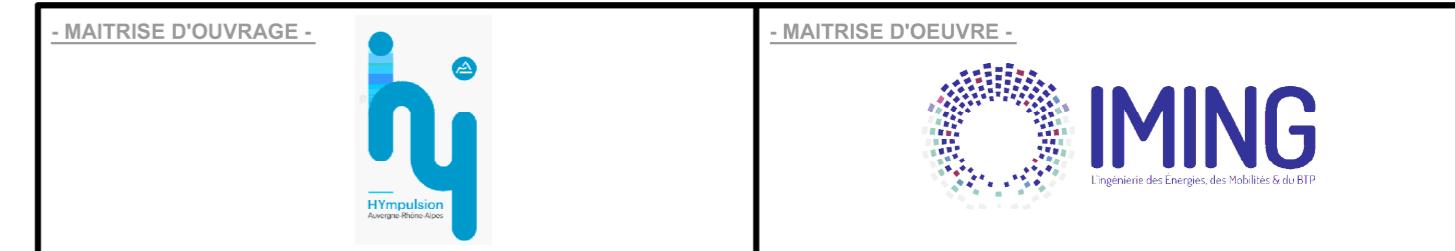


Phase 1 - Régime de déclaration

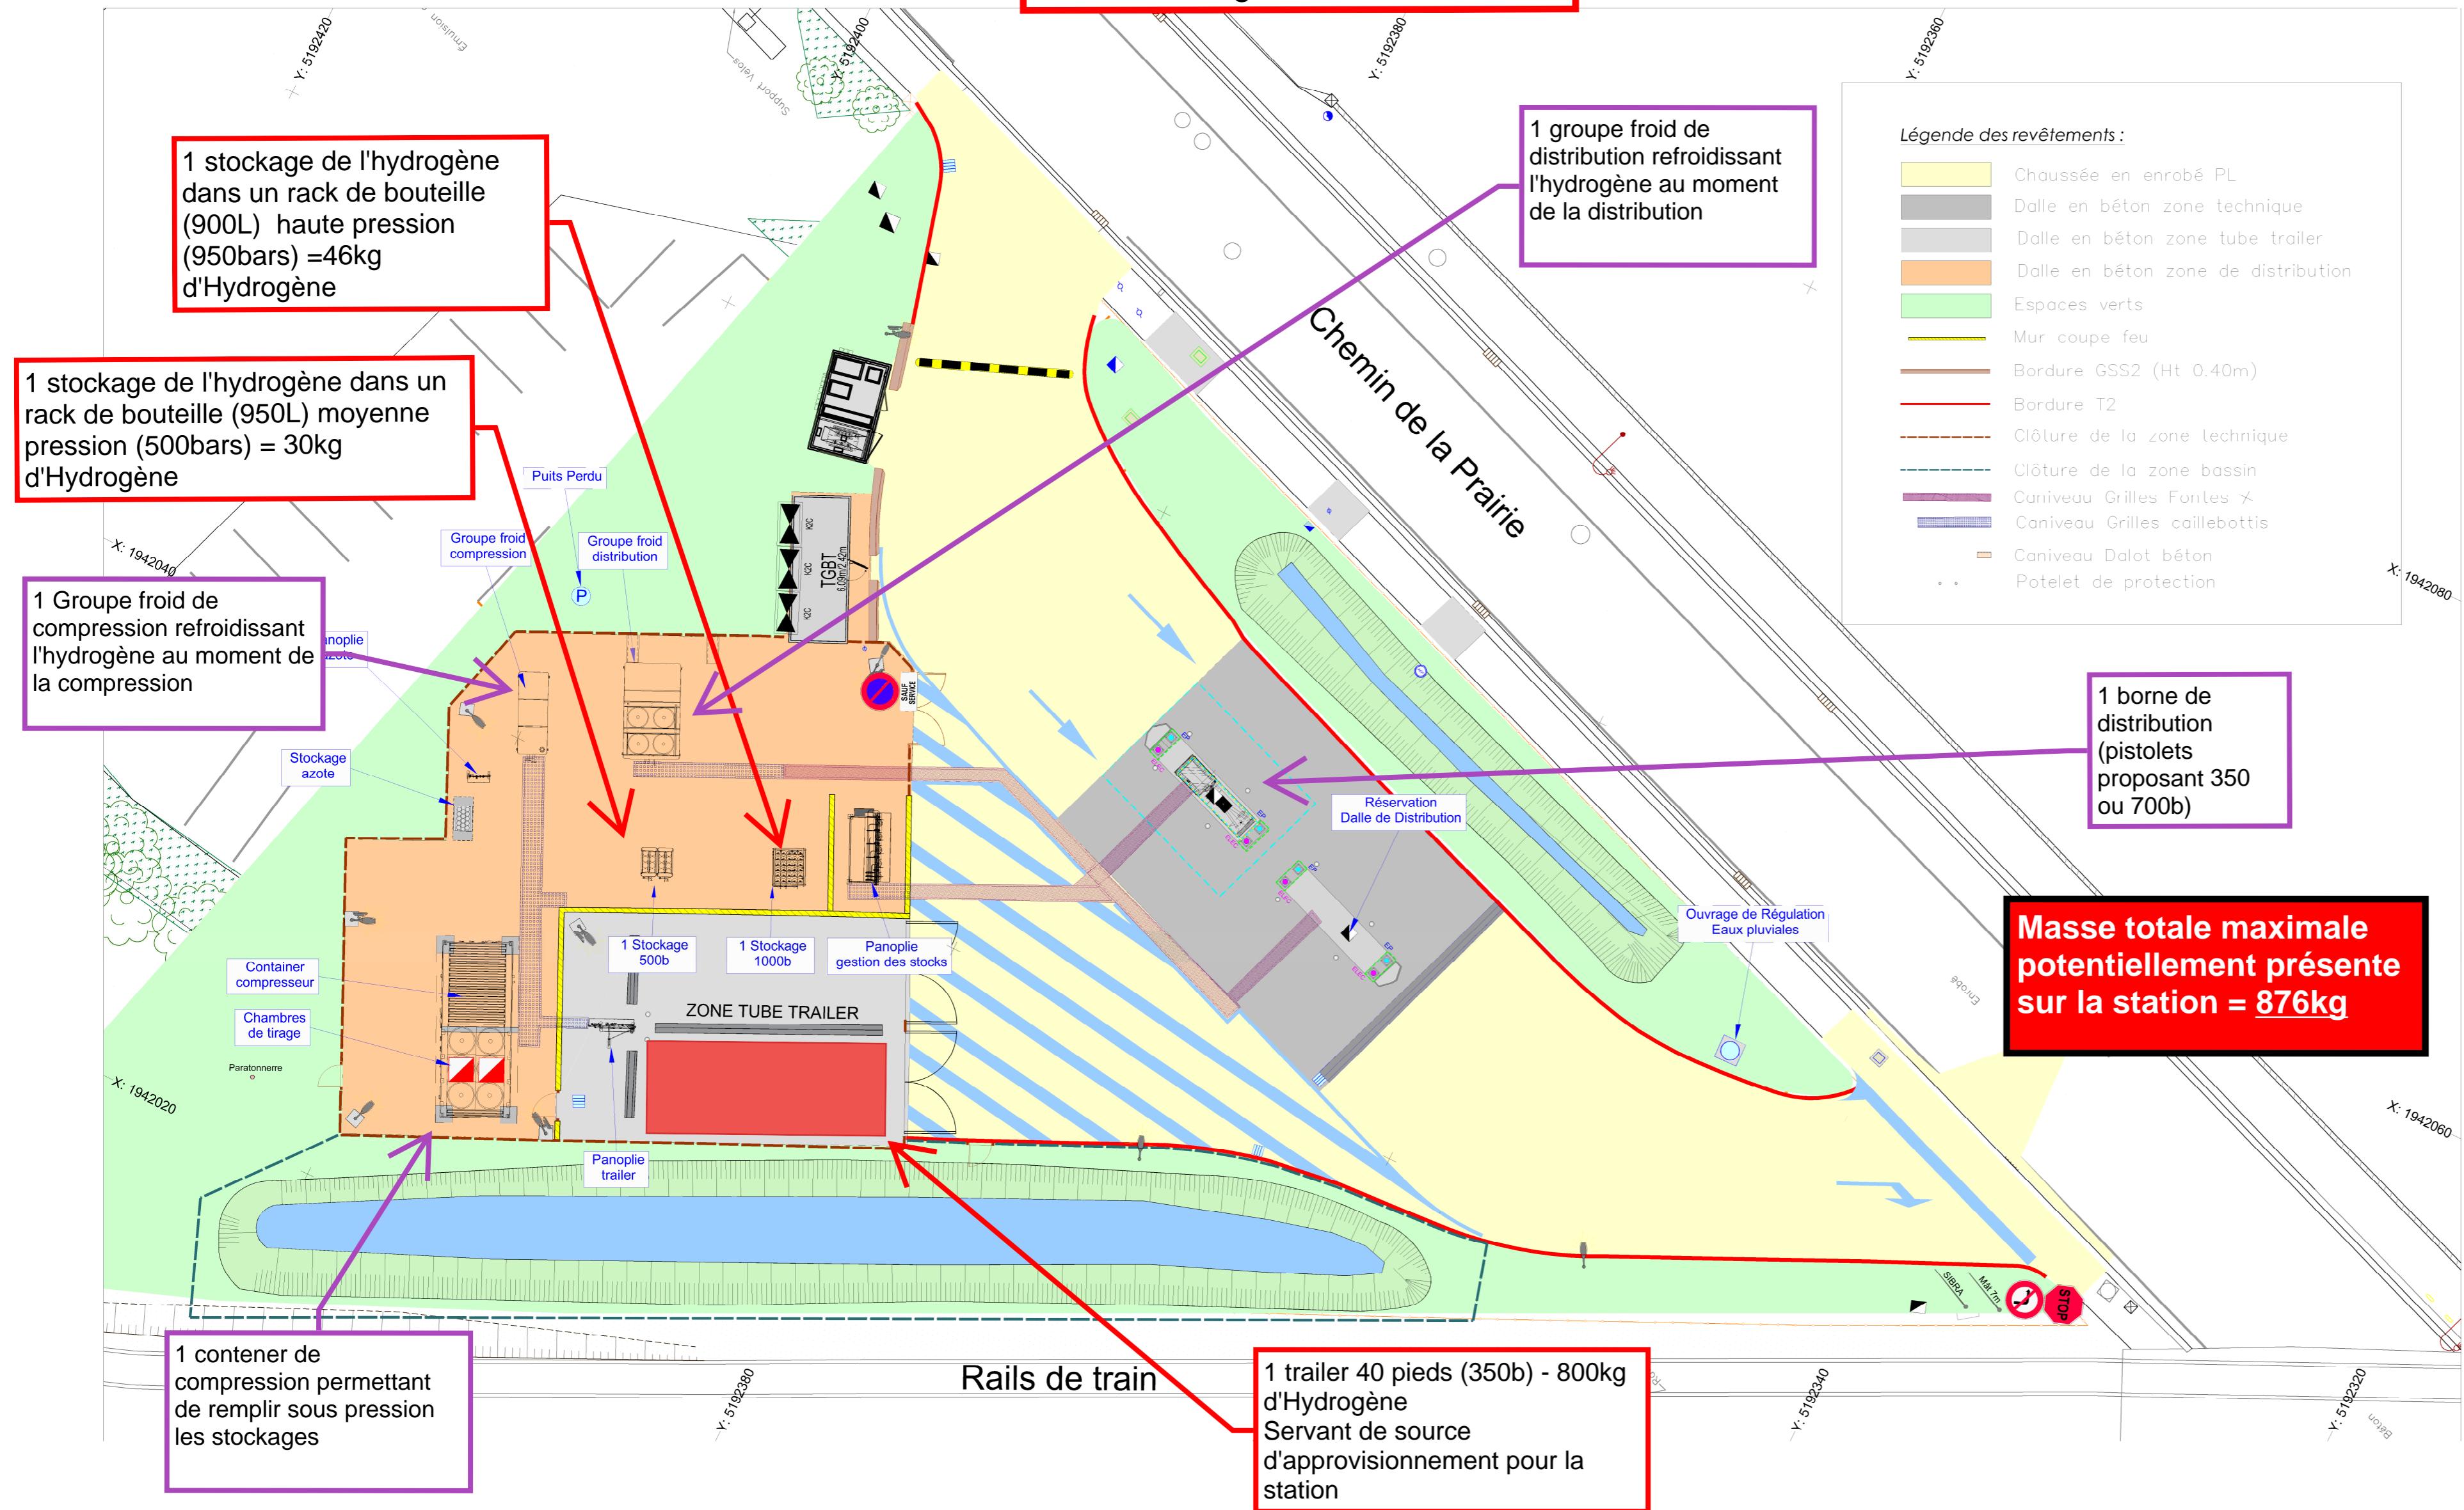

DEPARTEMENT DE LA HAUTE SAVOIE

COMMUNE DE ANNECY

CONSTRUCTION STATION SERVICE

Hympulsion H2

PLAN DE RECOLEMENT SURFACIQUE



COLAS FRANCE - CENTRE D'ANNECY
81 route de Clermont
CS 60033 SILLINGY
74331 LA BALME DE SILLINGY
Tél : 04 50 77 76 92

COLAS
WE OPEN THE WAY

Identification du document :	Date :	Echelle :
2024 - ANNECY - HYMPULSION - EXE COLAS 2024	18-04-2025	1/200

Indice	Date	Dessiné par	Validé par	NATURE DES MODIFICATIONS
IndA	28-02-2025	G. LACOUTURE	B. MORIN	Première édition
IndB	18-03-2025	G. LACOUTURE	B. MORIN	Mises à jour récolement
IndC	16-04-2025	G. LACOUTURE	B. MORIN	Mises à jour récolement suite retour M.O.E.
IndD	18-04-2025	G. LACOUTURE	B. MORIN	Mises à jour récolement suite retour M.O.E.
IndE				
IndF				
IndG				
IndH				

Phase 2 - Régime d'autorisation

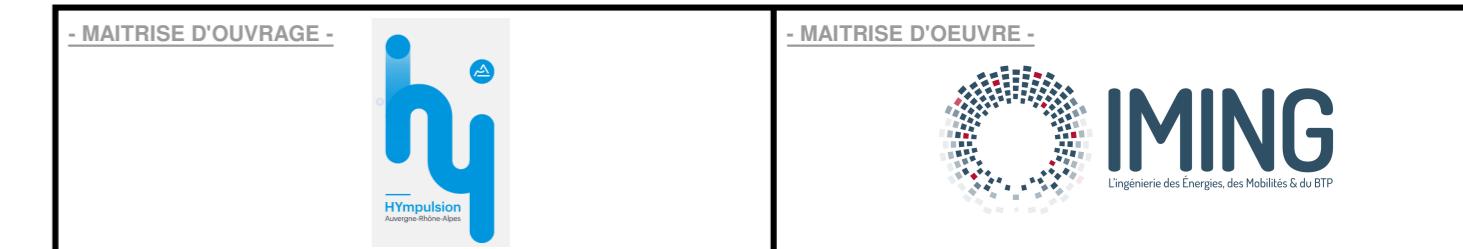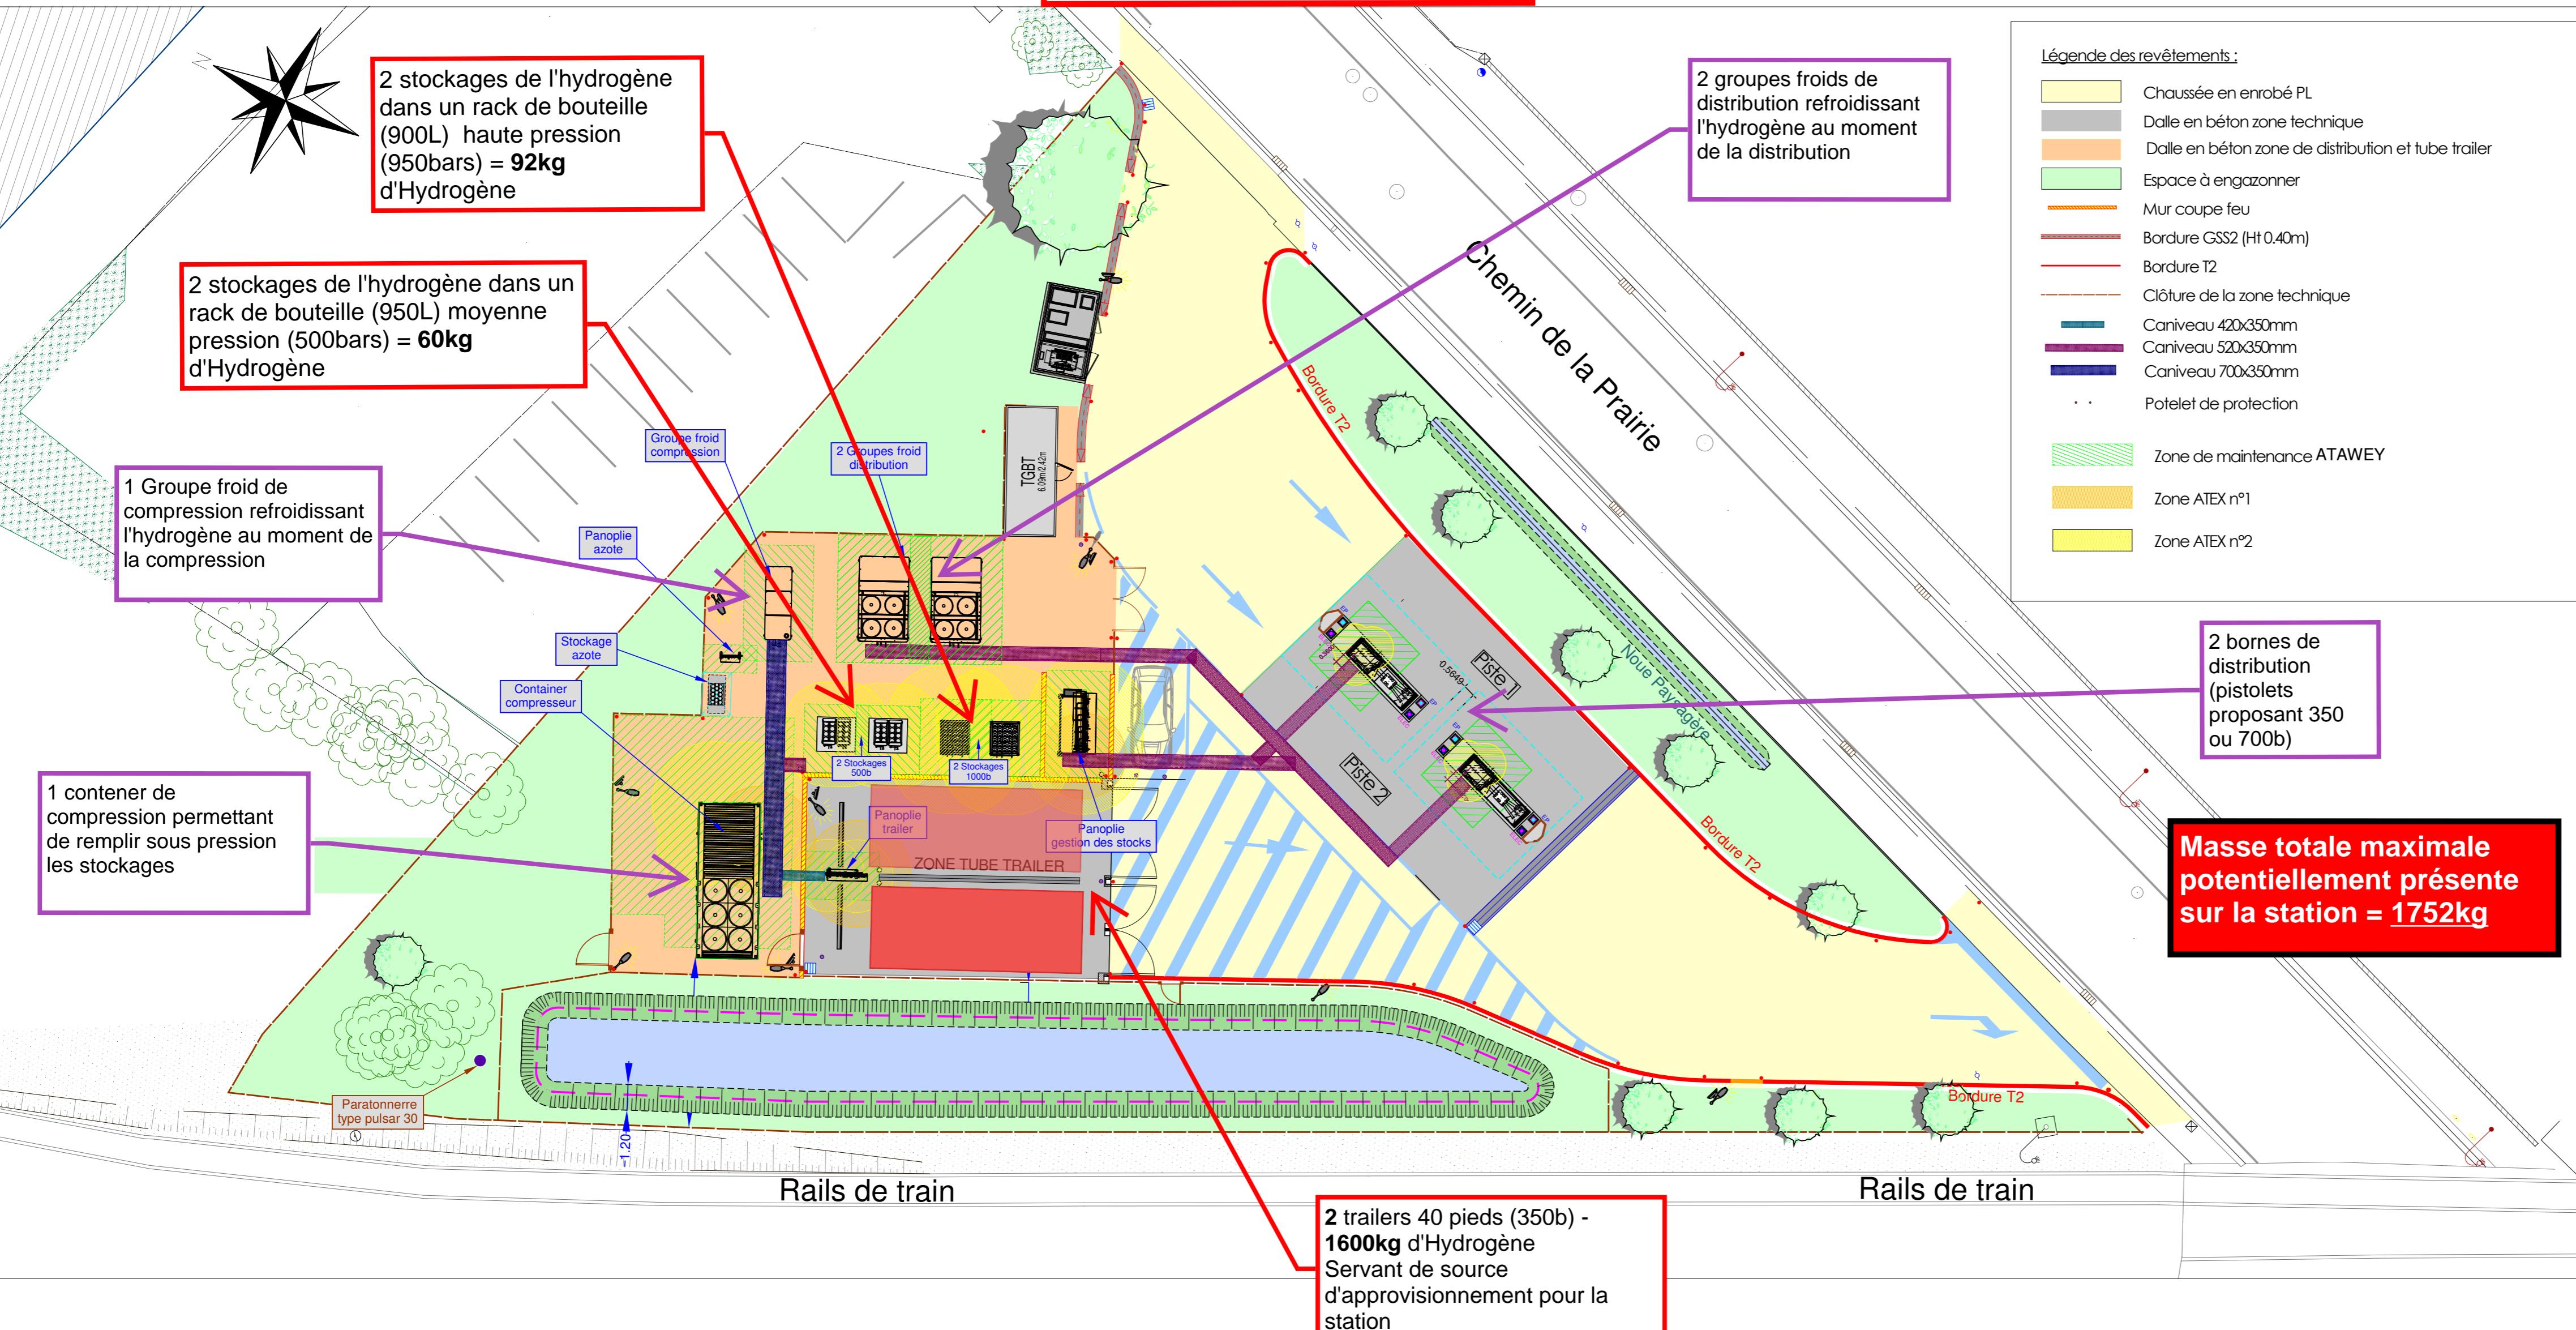

DEPARTEMENT DE LA HAUTE SAVOIE COMMUNE DE ANNECY CONSTRUCTION STATION SERVICE Hypulsion H2 PLAN D'EXECUTION IMPLANTATION GÉNÉRALE

COLAS FRANCE - CENTRE D'ANNECY
81 route de Clermont
CS 60033 SILLINGY
74331 LA BALME DE SILLINGY
Tél : 04 50 77 76 92

Identification du document :
2024 - ANNECY - HYMPULSION - EXE COLAS 2024

Date : 15-07-2024 Echelle : 1/1200

Indice	Date	Dessiné par	Validé par	NATURE DES MODIFICATIONS
IndA	05-06-2024	G. LACOUTURE	B. MORIN	Première édition
IndB	15-07-2024	G. LACOUTURE	B. MORIN	modifications suite retour M.C.
IndC				
IndD				
IndE				
IndF				
IndG				
IndH				