

# Plan Local d'Urbanisme

Modification n°1 - procédure dite simplifiée  
selon l'article L153-45 du code de l'urbanisme

Pièce n°5 :  
Liste des emplacements réservés

27 juin 2019



# SOMMAIRE

- Liste des ER / Nouvelle version après modification n°1 du PLU selon procédure simplifiée
- Liste des ER / Nouvelle version après modification n°1 du PLU selon procédure simplifiée / avec mention des évolutions issues de la modification n°1 du PLU selon procédure dite simplifiée

# Liste des ER


Nouvelle version  
après modification n°1 du PLU  
selon procédure dite simplifiée

## emplacements réservés

N°	Vocation	Lieu	Dimensions	Bénéficiaire
1	Extension du cimetière	Centre-bourg Nord	5 488 m2	Commune de Thil
2	Rétablissement d'un cheminement piéton	Centre-bourg	141 m2	Commune de Thil
3	Création d'un cheminement piéton	Centre-bourg	Longueur : 52 m Largeur : 2 m	Commune de Thil

voir plans pages suivantes


# emplacement réservé n°1

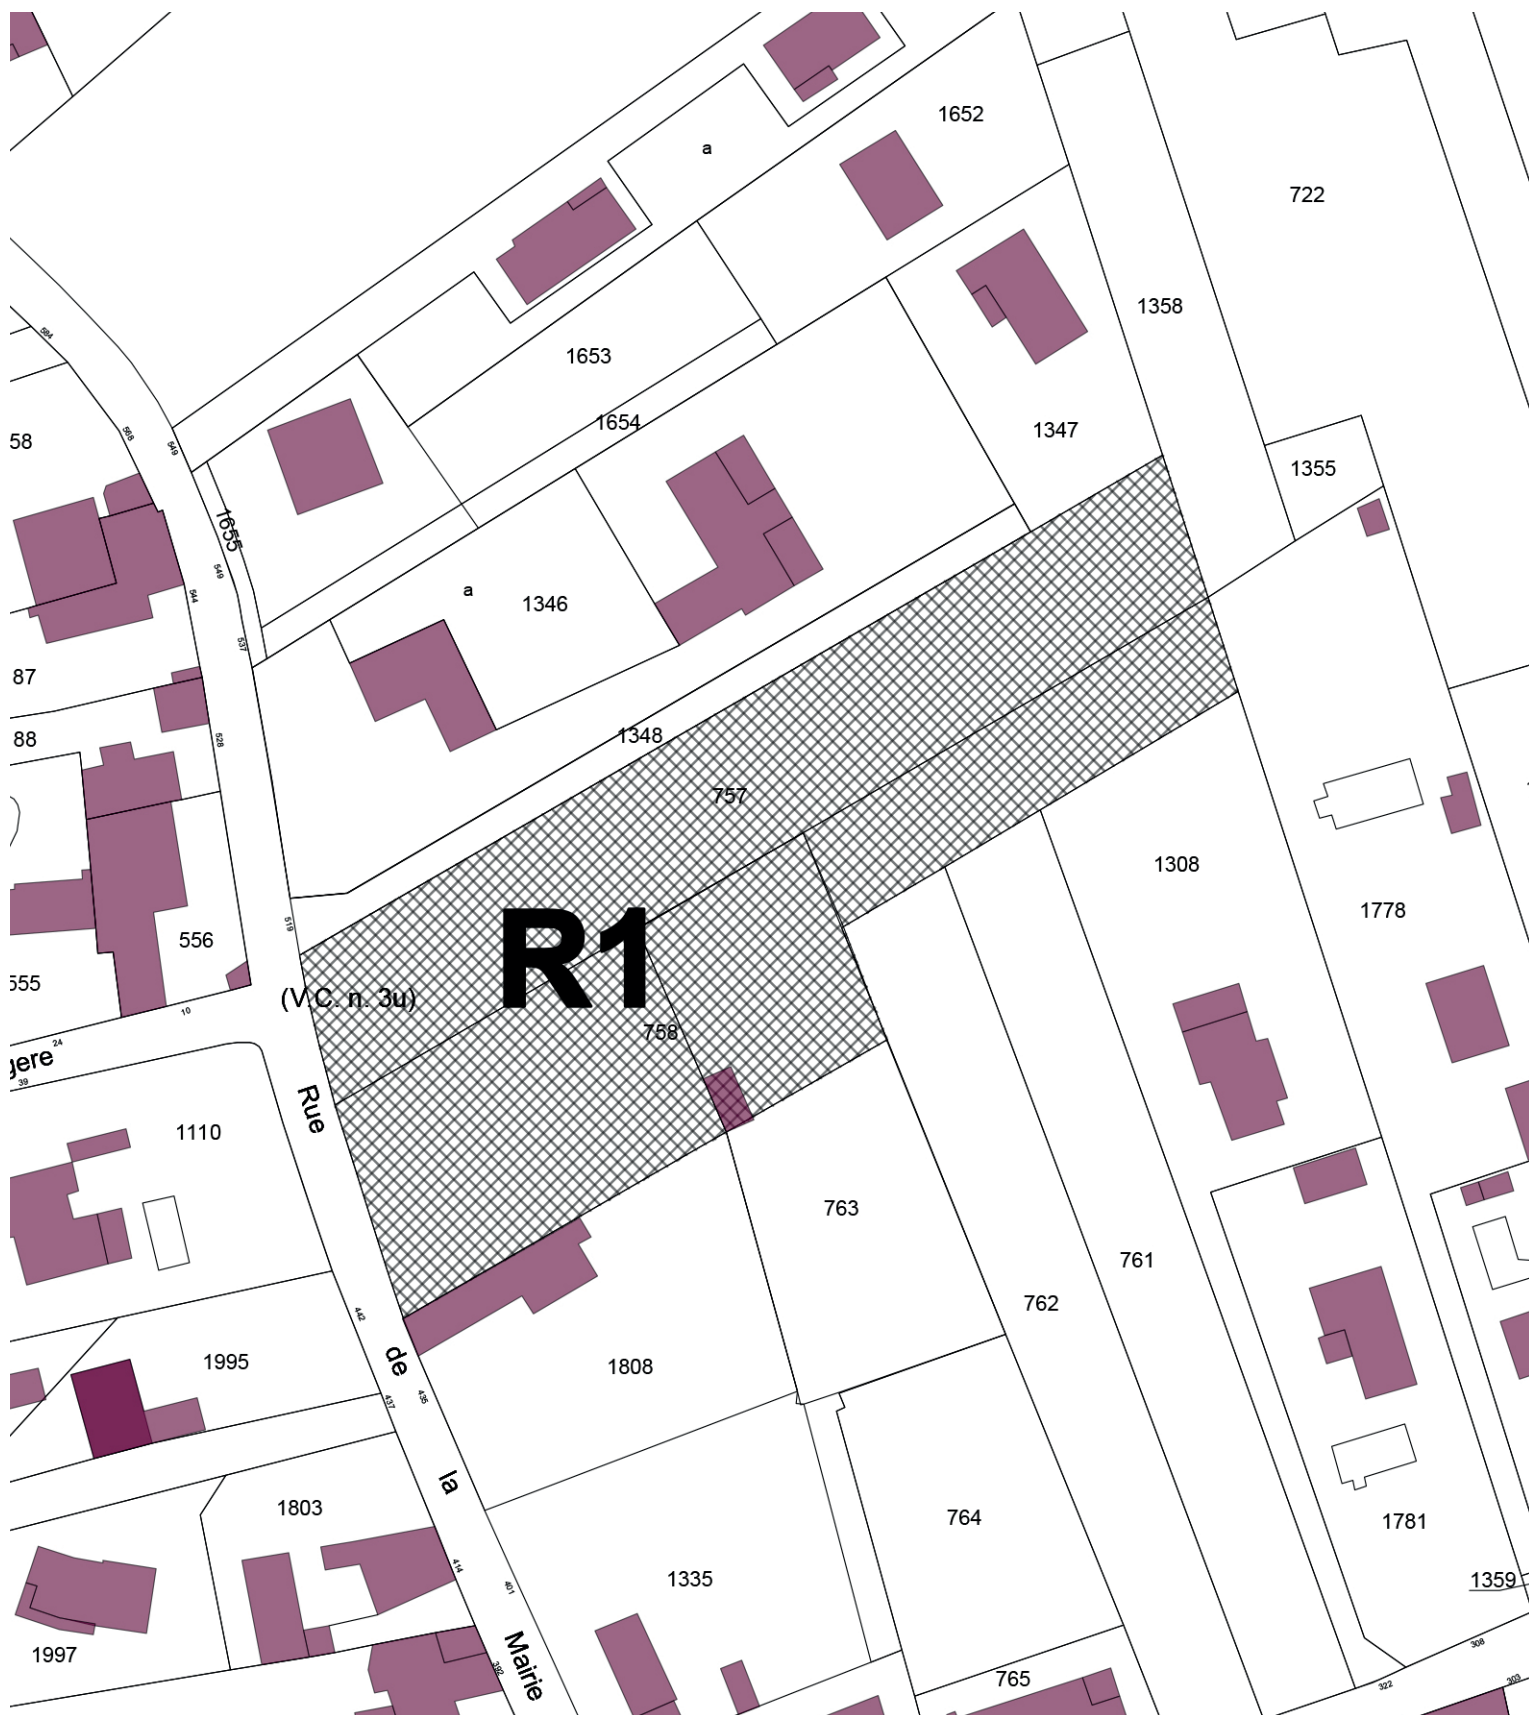

Plan Echelle 1:1000

ER relevant du L.151-41 du CU


## emplacement réservé n°2

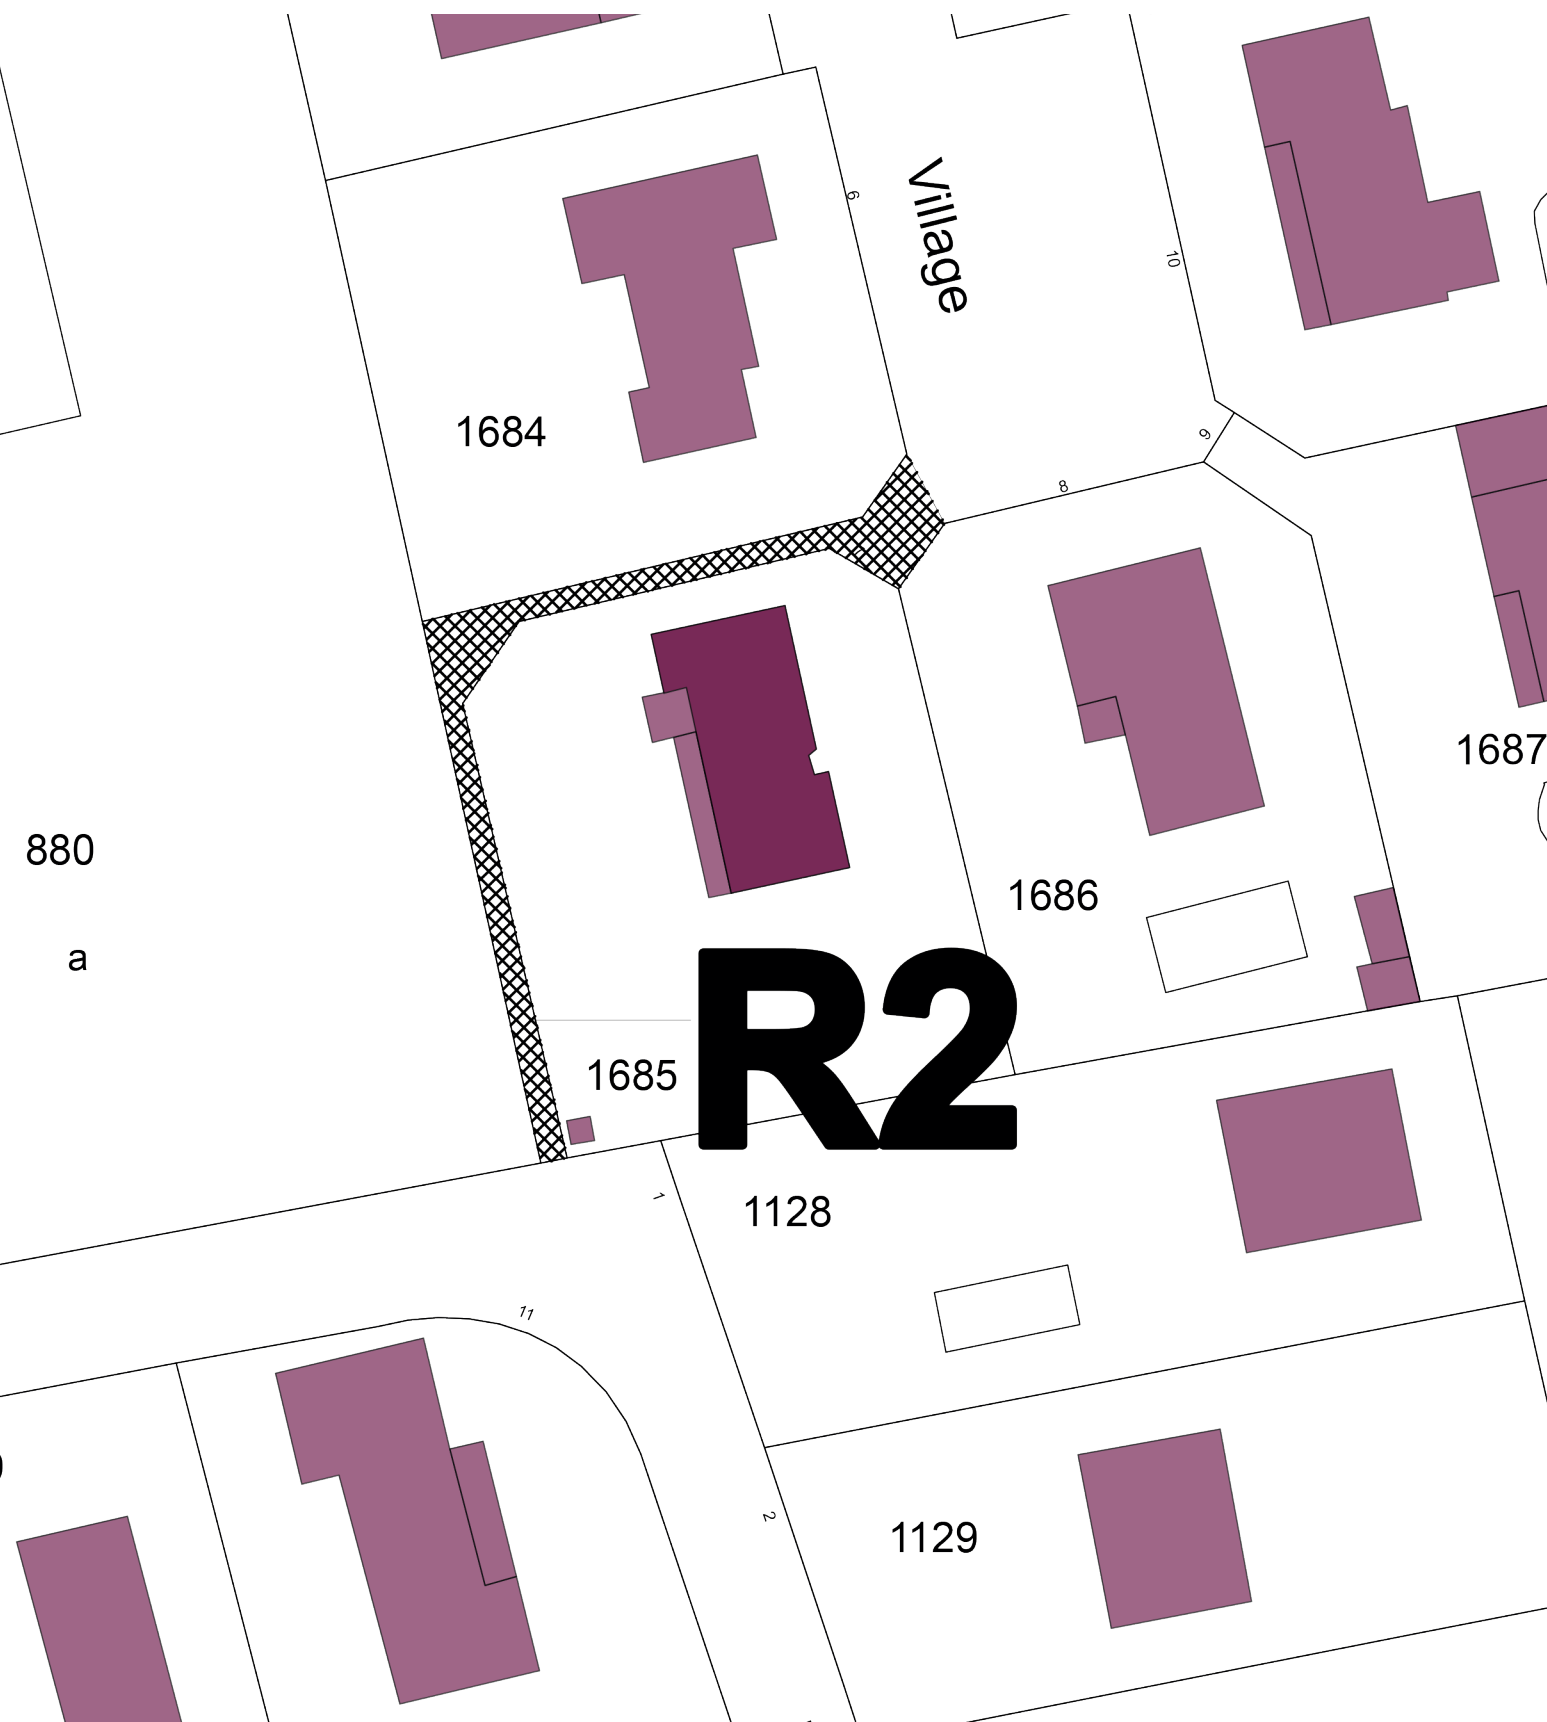

Plan Echelle 1:500

ER relevant du L.151-41 du CU

## emplacement réservé n°3

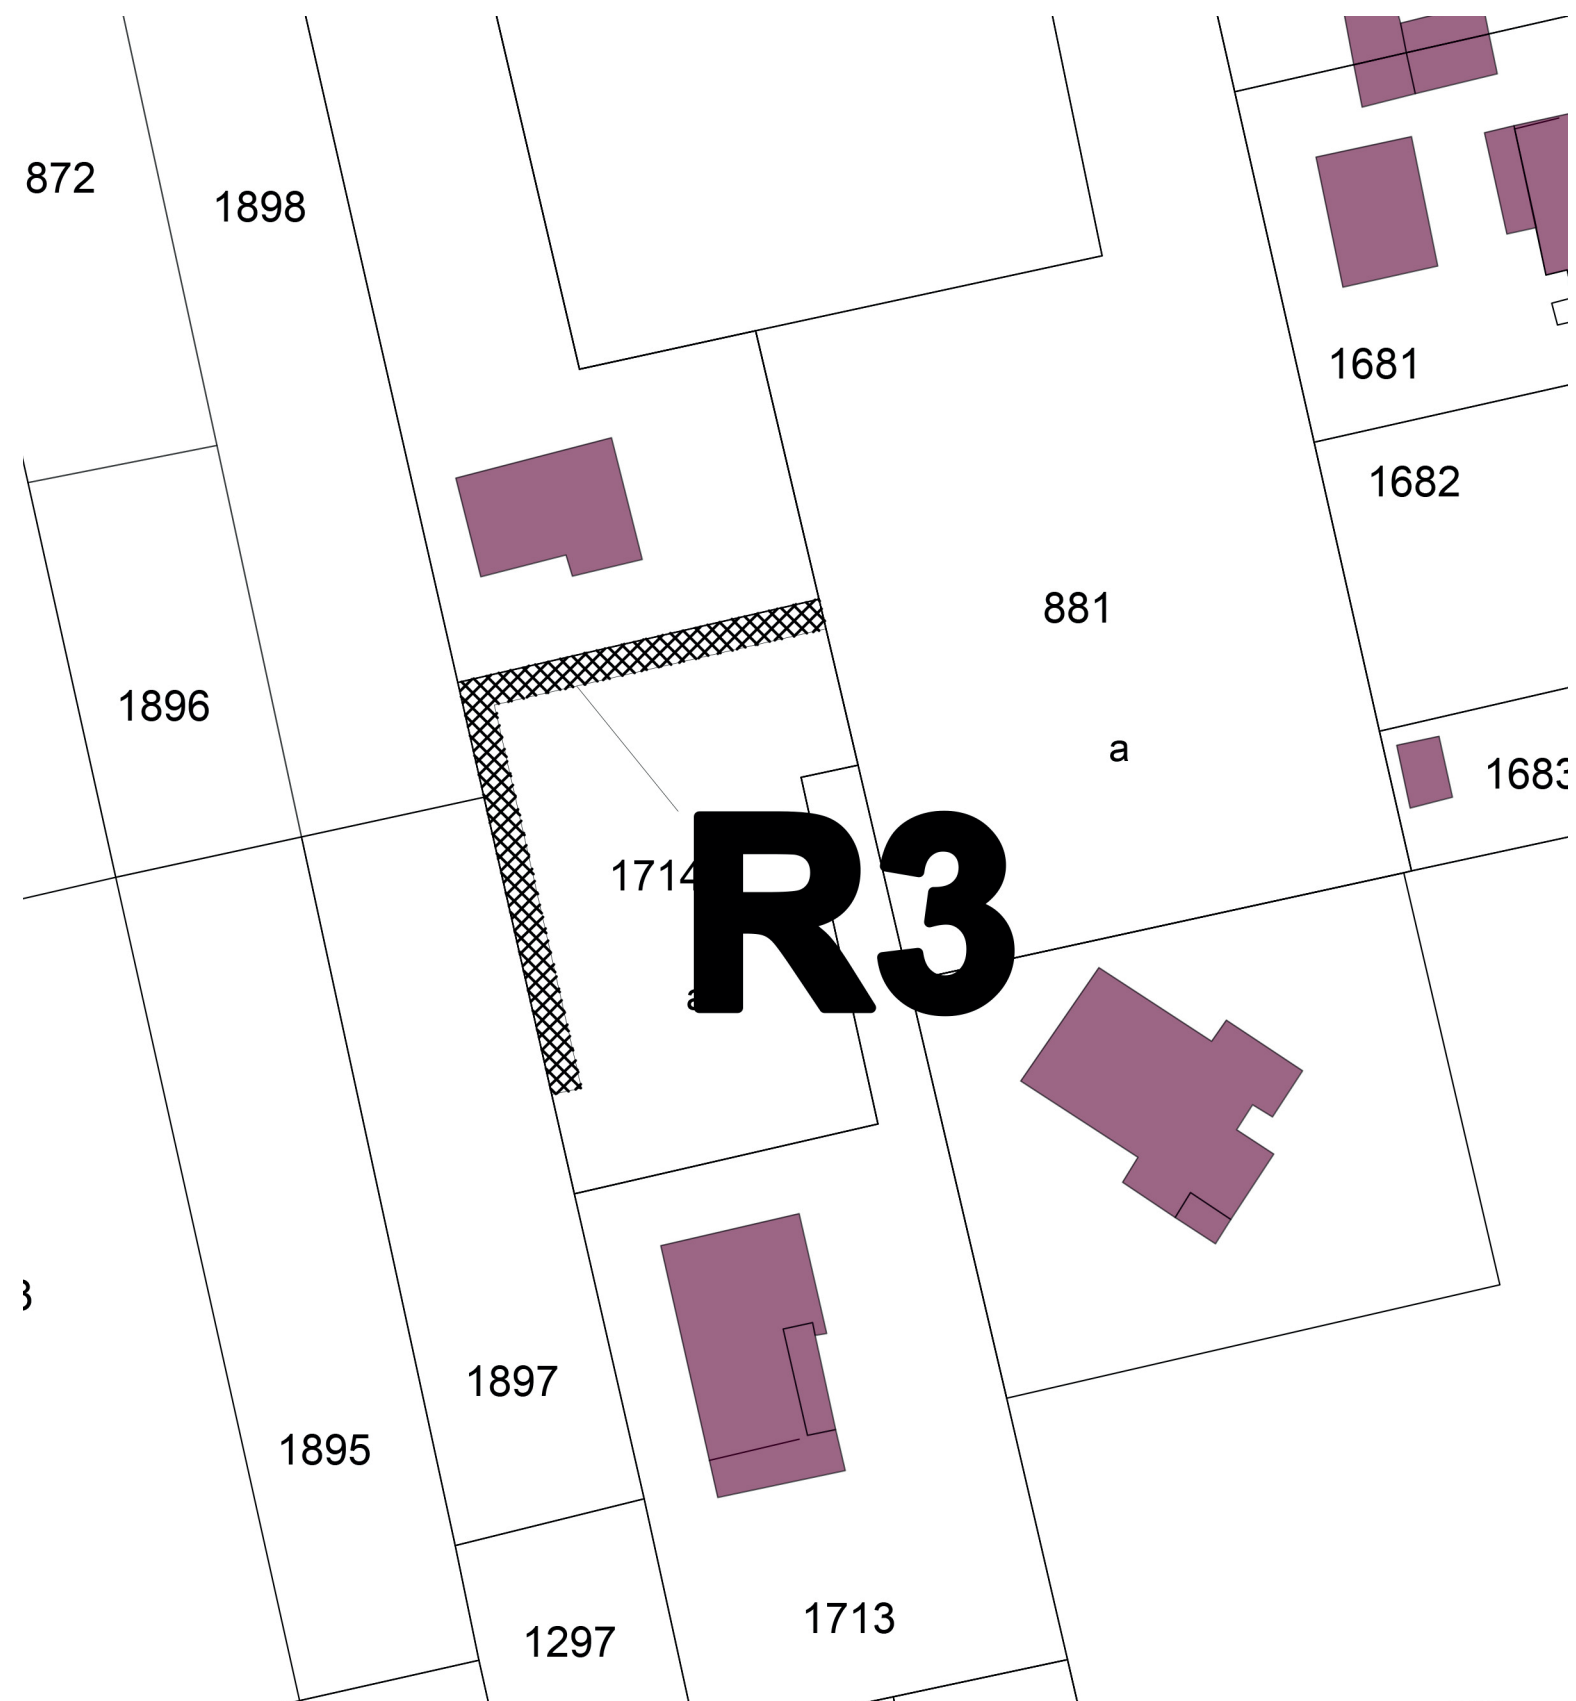

Plan Echelle 1:500

ER relevant du L.151-41 du CU

# Liste des ER

Nouvelle version  
après modification n°1 du PLU  
selon procédure dite simplifiée

Avec mention des évolutions  
issues de la présente modification n°1 du PLU  
selon procédure dite simplifiée

*Légende :*

**en rouge barré : disposition supprimée**

**en bleu : disposition ajoutée**




## emplacements réservés

N°	Vocation	Lieu	Dimensions	Bénéficiaire
1	Extension du cimetière	Centre-bourg Nord	5 488 m2	Commune de Thil
<del>2</del>	<del>Création de logements sociaux ER relevant du L.123-2b du code de l'urbanisme</del>	<del>Centre-bourg Sud- Ouest</del>	<del>4 200 m2</del>	<del>Commune de Thil</del>
2	Rétablissement d'un cheminement piéton	Centre-bourg	141 m2	Commune de Thil
3	Création d'un cheminement piéton	Centre-bourg	Longueur : 52 m  Largeur : 2 m	Commune de Thil

voir plans pages suivantes

# emplacement réservé n°1

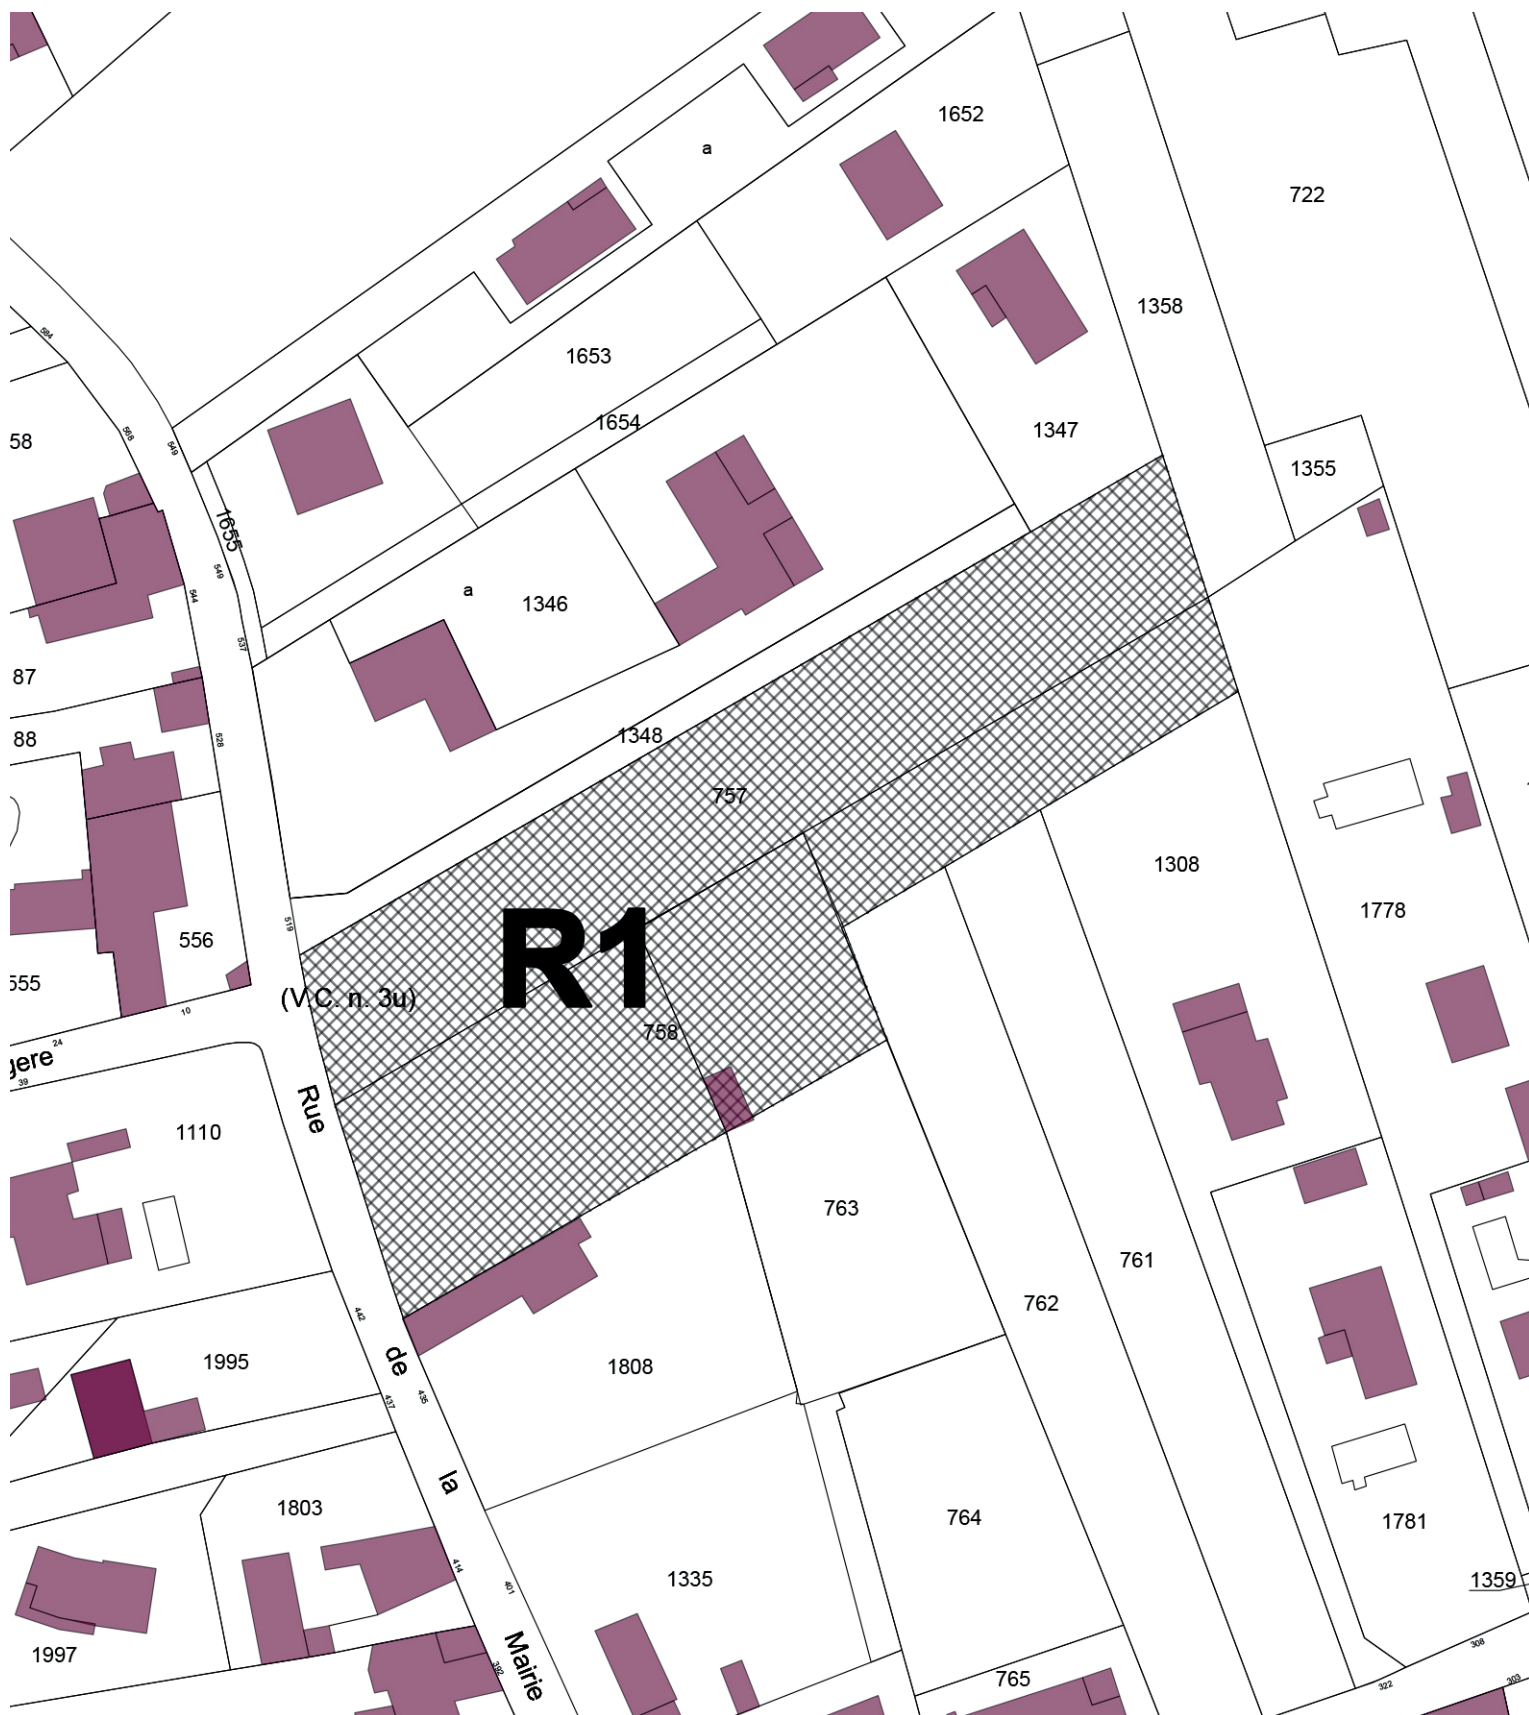

Plan Echelle 1:1000

ER relevant du L.151-41 du CU


# emplacement réservé n°2

ER supprimé

R2


Plan Echelle 1:1000

ER relevant du L.123-2b du CU

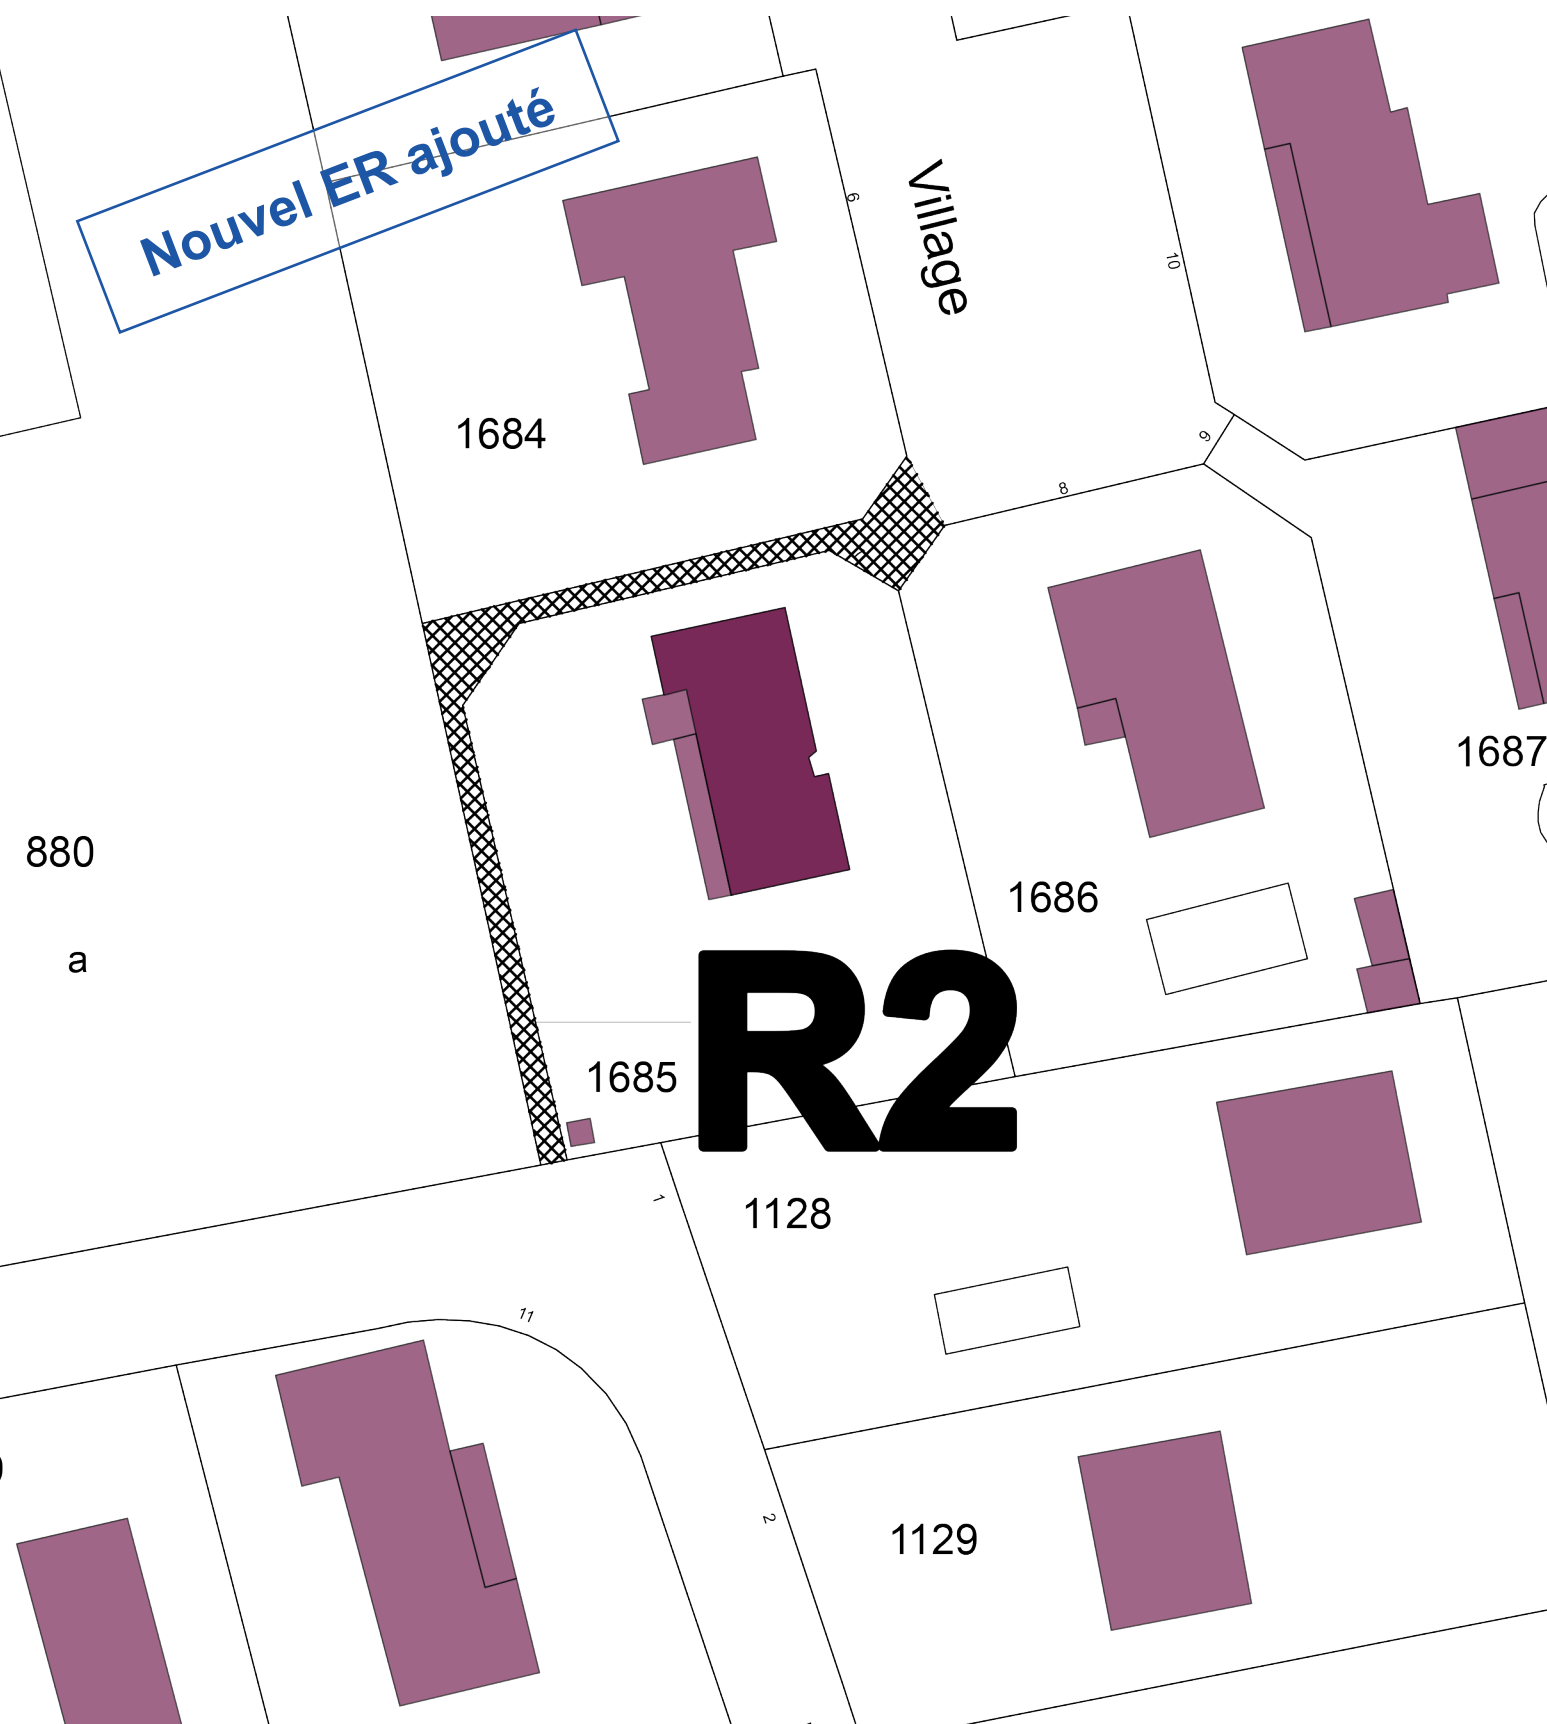

Plan Echelle 1:500

ER relevant du L.151-41 du CU

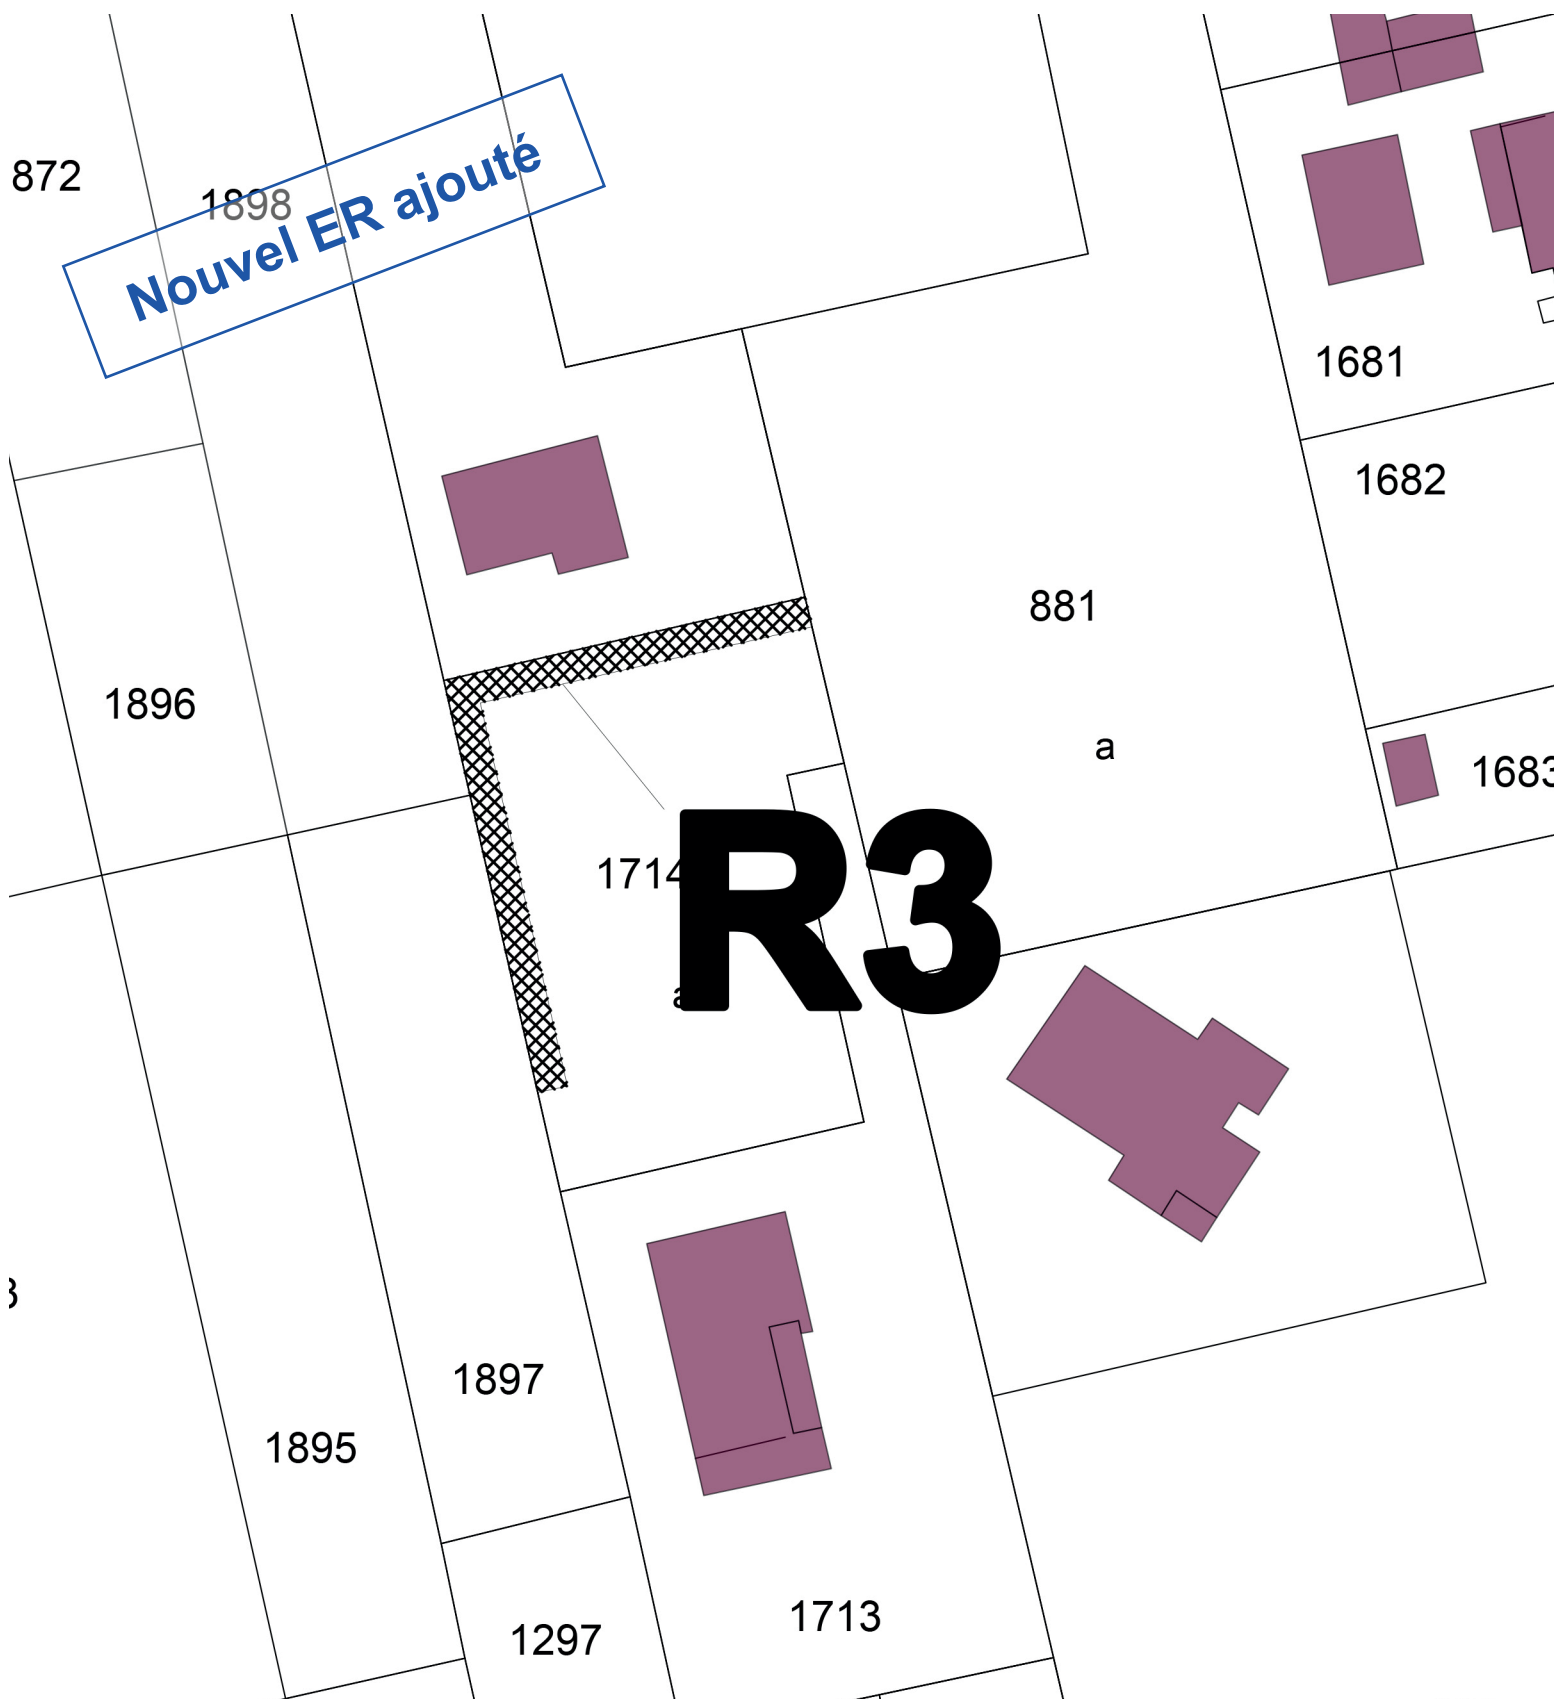

Plan Echelle 1:500

ER relevant du L.151-41 du CU