


file eau	
01	regard d'arrivée des eaux brutes
02	canal de comptage eaux brutes
03	prétraitements (2 files)
04	décantation primaire (2 files)
05	ouvrage d'écrêtage amont biologique
06	traitement biologique (biofiltration)
07	réserve eau traitée (biofiltration) à l'étage
08	bache eaux sales (biofiltration) en sous-oeuvre
09	canaux de comptage eau traitée
file boue, digestion existante (méthanisation)	
10	épaississeur
11	digesteur
12	chaufferie
13	réserve propane
14	regard pot de purge
15	gazomètre (stockage biogaz)
16	torchère
17	atelier de centrifugation (étage)
18	siló de stockage de boue et sas de déchargement
organes communs	
20	désodorisation
21	bache de dépotage matières de vidange
22	ateliers réactifs (rdc)
23	local transfo
24	groupe électrogène
25	local électrique basse tension n°1
26	local électrique basse tension n°2
27	atelier (rdc)
28	bureaux (étage)
nouveaux ouvrages liés à l'accueil des boues	
31	atelier d'accueil de boues externes et redilution
32	bache de mélange des boues avant digestion
33	container de valorisation biogaz (cogénération)
34	caniveau de rétention digesteur
35	citerne incendie

Ouvrages liés à l'accueil de boues externes

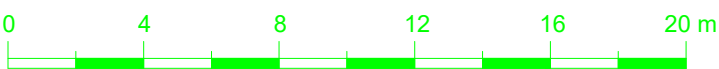

DEPARTEMENT DE HAUTE SAVOIE


STATION D'EPURATION DES EAUX USEES
COMMUNE D'ARACHES LA FRASSE



E	01.03.21	PVI	BTE	-	Modification emplacement citerne eau incendie	AVIS
D	16.02.21	PVI	BTE	-	Mise à jour	AVIS
C	04.02.21	PVI	BTE	-	Ajout titre des ouvrages et leur repère + puits de pompage rétention digesteur	AVIS
B	23.12.20	PVI	BTE	-	Mise à jour - Dossier ouvrages exécutés	DOE
A	17.03.20	PVI	BTE	-	Première diffusion	AVIS
Ind	Date	Réalisé	Vérifié	Approuvé	Commentaires	STATUT

IMPLANTATION
SITUATION FINALE



 23 Avenue de l'Arcado 75013 PARIS (FRANCE)		N° Affaire : Veolia /	Statut : INF AVIS BEE BPE DOE
		Folio : 1 / 1	Format : A0
		Echelle : 1 / 200	Date : 17.03.20
Légende des Statuts : INF = info / AVIS = à viser pour approbation / BEE = bon pour étude exécution / BPE = bon pour exécution / DOE = dossier ouvrages exécutés			
Dessiné : ETUDD	N° Plan : XXXX-IMP-004 E		
Vérifié : VEOLIA			
Approuvé :			

PLAN D'APRES LE PLAN :
DE RECOLEMENT GEOREFERENCE
NEO TP - PARAC20048 du 28.10.2020

