


Annexe 4 : plan du projet

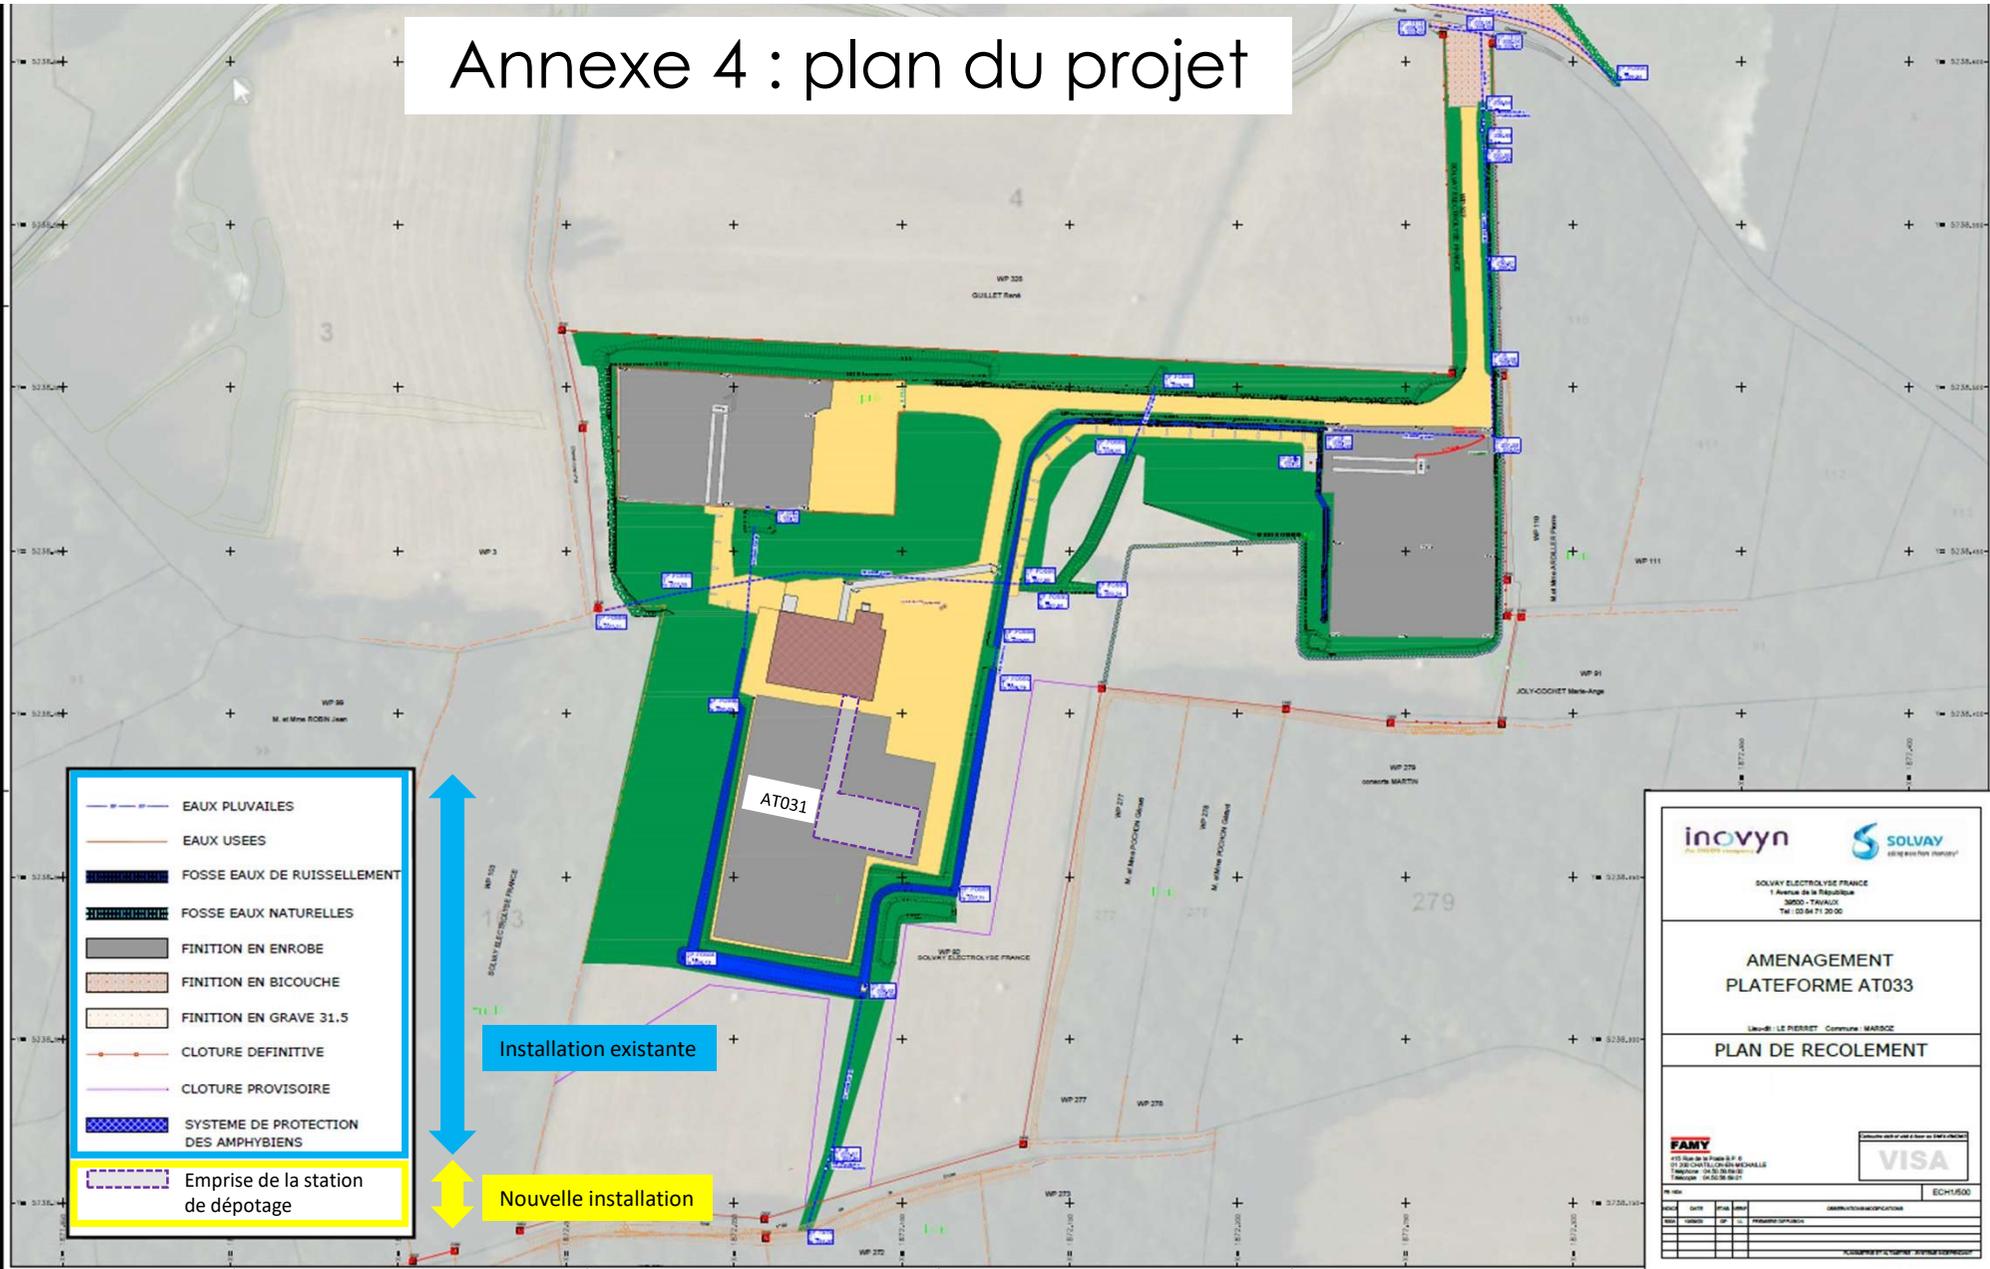

- — — — — EAUX PLUVIALES
- — — — — EAUX USEES
- FOSSE EAUX DE RUISSELLEMENT
- FOSSE EAUX NATURELLES
- FINITION EN ENROBE
- FINITION EN BICOUCHE
- FINITION EN GRAVE 31.5
- CLOTURE DEFINITIVE
- CLOTURE PROVISOIRE
- SYSTEME DE PROTECTION DES AMPHYBIENS
- Emprise de la station de dépotage

Installation existante

Nouvelle installation

inovyn

SOLVAY ELECTROLYSE FRANCE
1 Avenue de la République

**AMENAGEMENT
PLATEFORME AT033**


PLAN DE RECOLEMENT

FAMY

VISA

N°	Date	Etat	Objet	Observations/Consignes	ECH1/5000