

LE SOLEIL

L'HORME
CREUSOT-LOIRE

FO vers Echalas et Soleil
Tracé à confirmer

RIVIERE
TERRENOIRE

TR 312

TR 311


clôture
palplanches

mur de
soutènement
sous clôture

caniveau type A

piste légère

caniveau dalles
métalliques

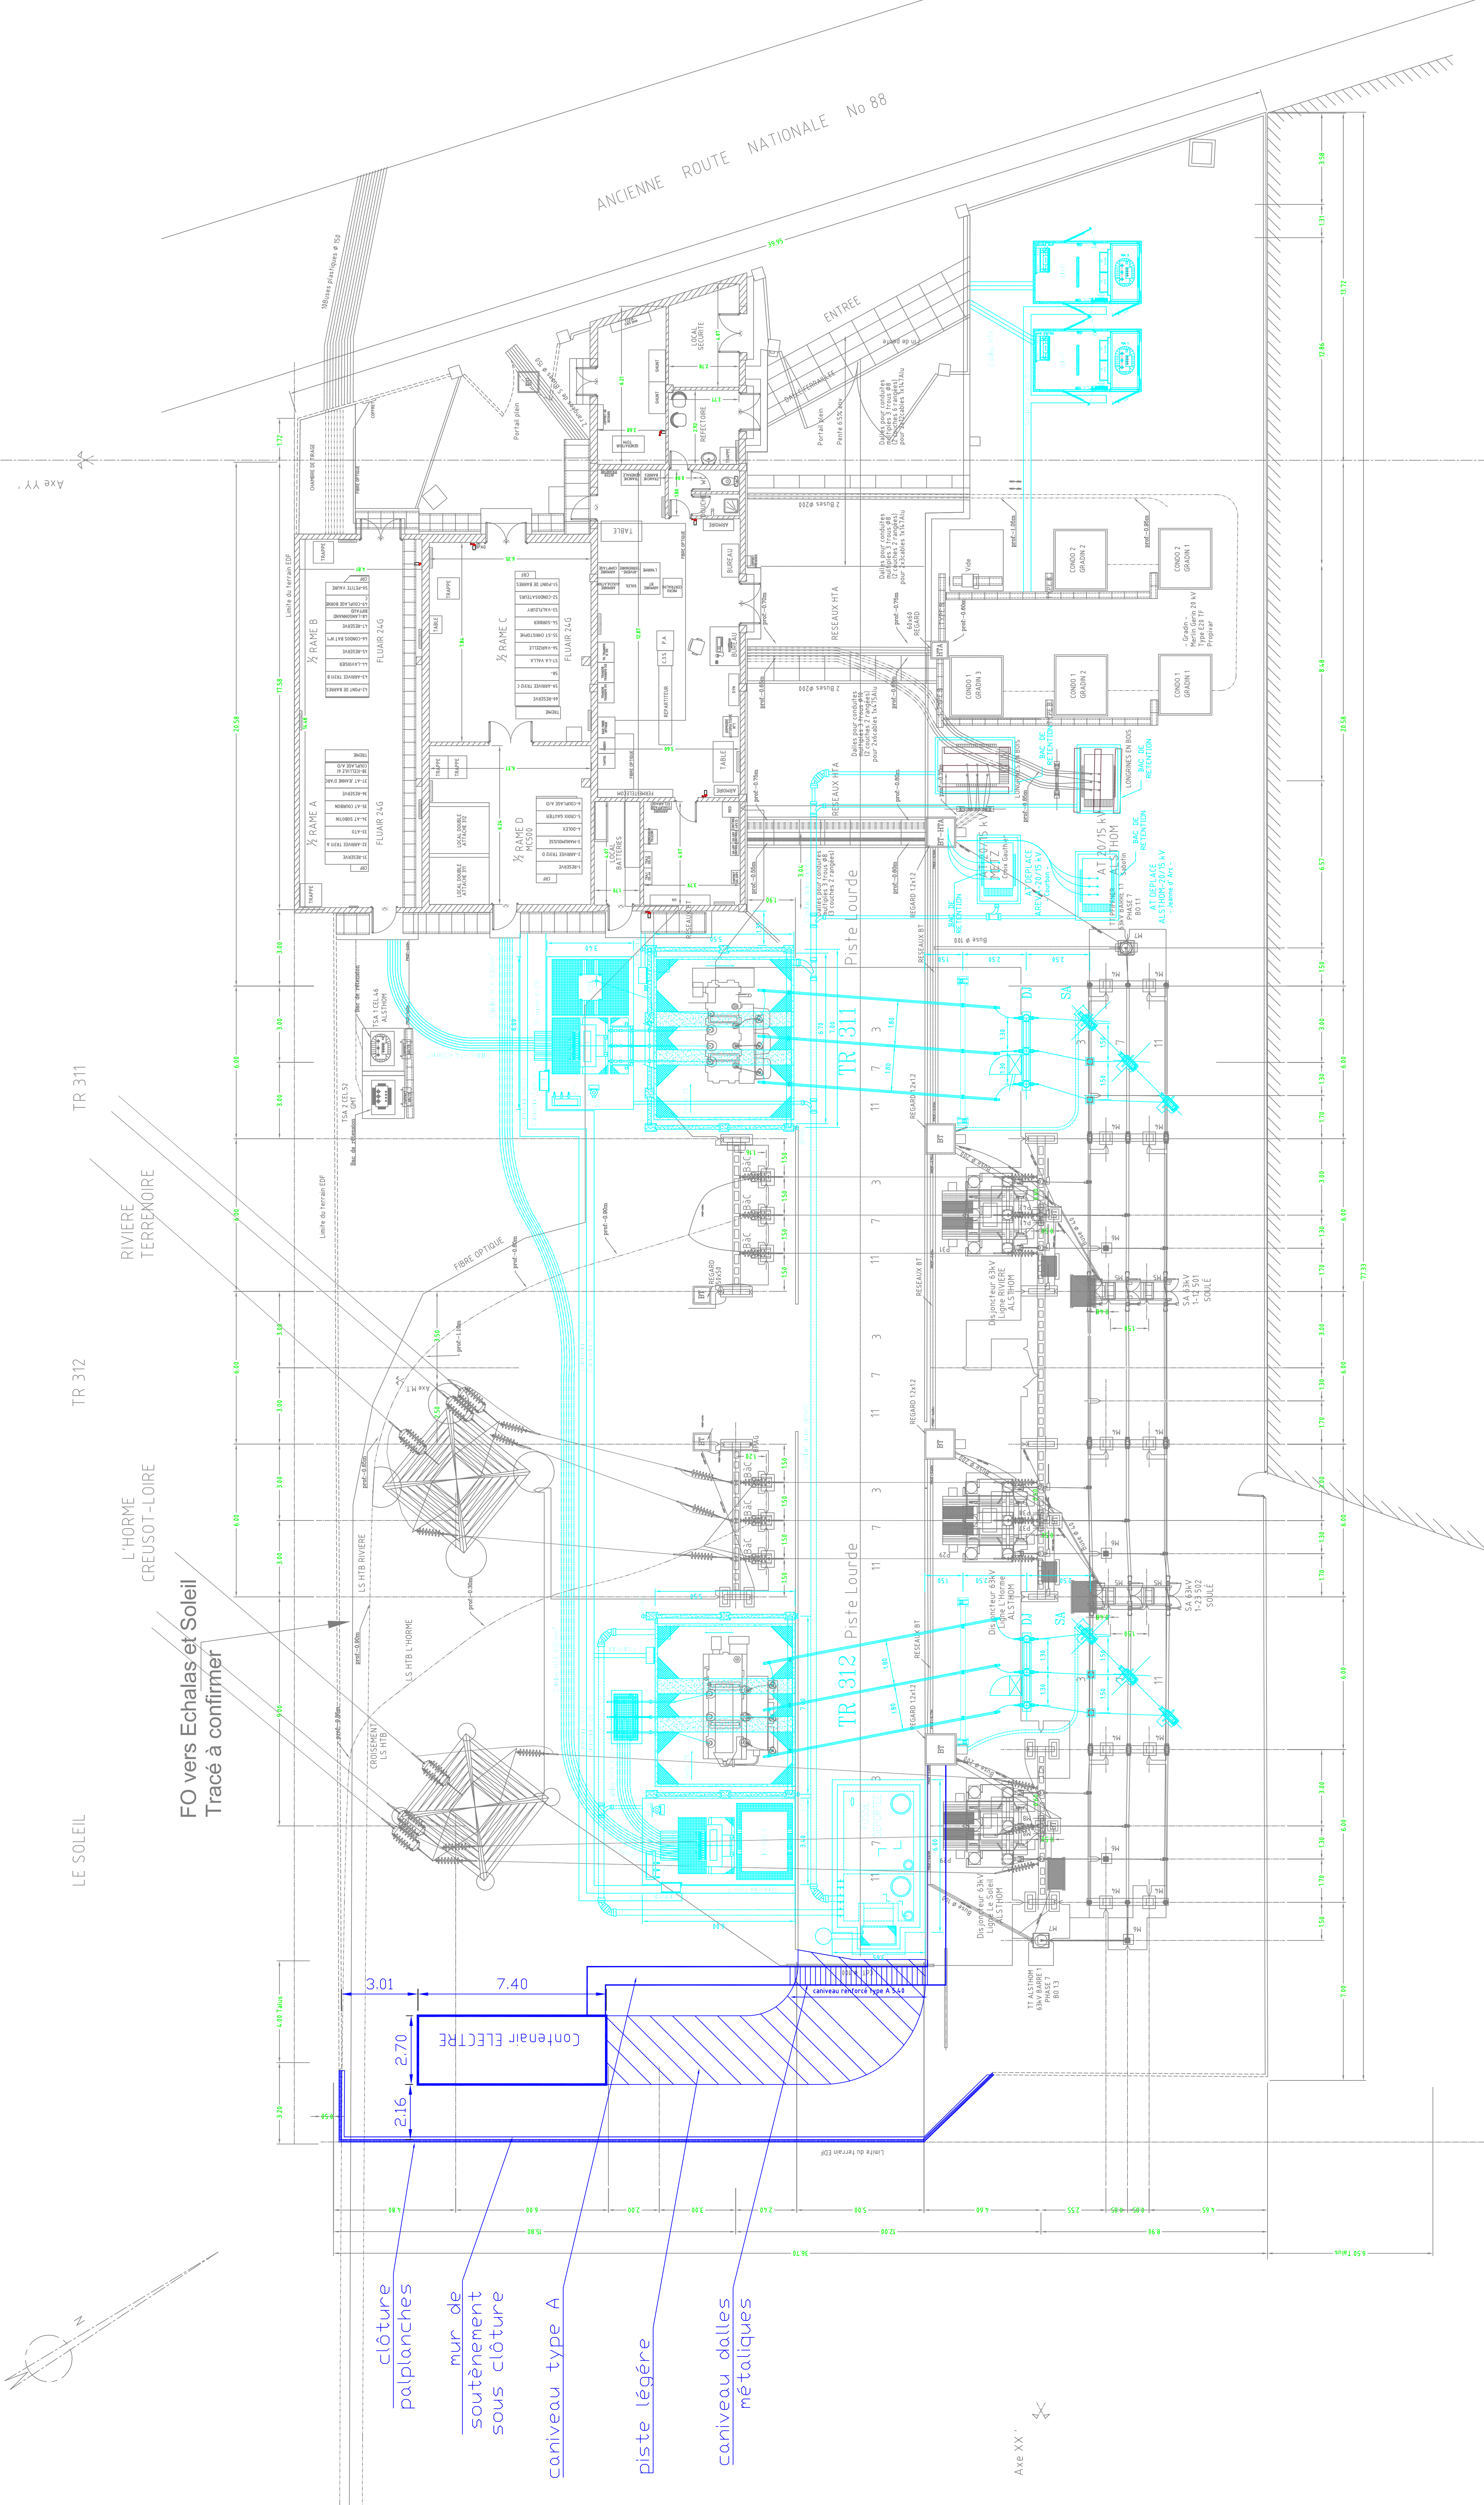

TRAVAUX ENEDIS

TRAVAUX RTE

DISTANCES ELECTRIQUES SPECIEES		DISTANCES ELECTRIQUES SPECIEES	
Tension nominale du réseau (kV)	63	Tension nominale du réseau (kV)	20
Tension la plus élevée pour le matériel (kV)	72.5	Tension la plus élevée pour le matériel (kV)	24
Distance masse - DM (m)	0.66	Distance masse - DM (m)	0.22
Distance minimale entre phases - DEP (m)	0.76	Distance minimale entre phases - DEP (m)	0.25*
Distance minimale au sol la distance de grise la distance de grise (m)	3.2	Distance minimale au sol la distance de grise la distance de grise (m)	2.85
Distance limite de voisinage - D1 (m)	3.00	Distance limite de voisinage - D1 (m)	2.00

* : A l'extérieur, on adopte une distance minimale de 0.30m

- ☐ Tel Que Construit
- ☐ Bon Pour Dénatrage
- ☐ Bon Pour Approbation
- ☐ Bon Pour Exécution
- ☒ Pour Information
- ☐ MASTER

Ind	Date	Modification	Des	Ind	Date	Modification	Des

ENEDIS
L'ELECTRICITE EN RESEAU

ENEDIS
BRIPS Rhône-Alpes Bourgogne
7 Bd Foch
38200 VIENNE

Echelle: 1/100	Date: 09/06/16	Des: SH
Poste: 63/20kV		
CHAMP DU GEAIS		
VUE EN PLAN PROJET		
INDICES		

ENEDIS L'ELECTRICITE EN RESEAU	ENEDIS BRIPS Rhône-Alpes Bourgogne 7 Bd Foch 38200 VIENNE	ENEDIS L'ELECTRICITE EN RESEAU
Echelle: 1/100	Date: 09/06/16	Des: SH
Poste: 63/20kV		
CHAMP DU GEAIS		
VUE EN PLAN PROJET		
INDICES		

Autocad